


NEP

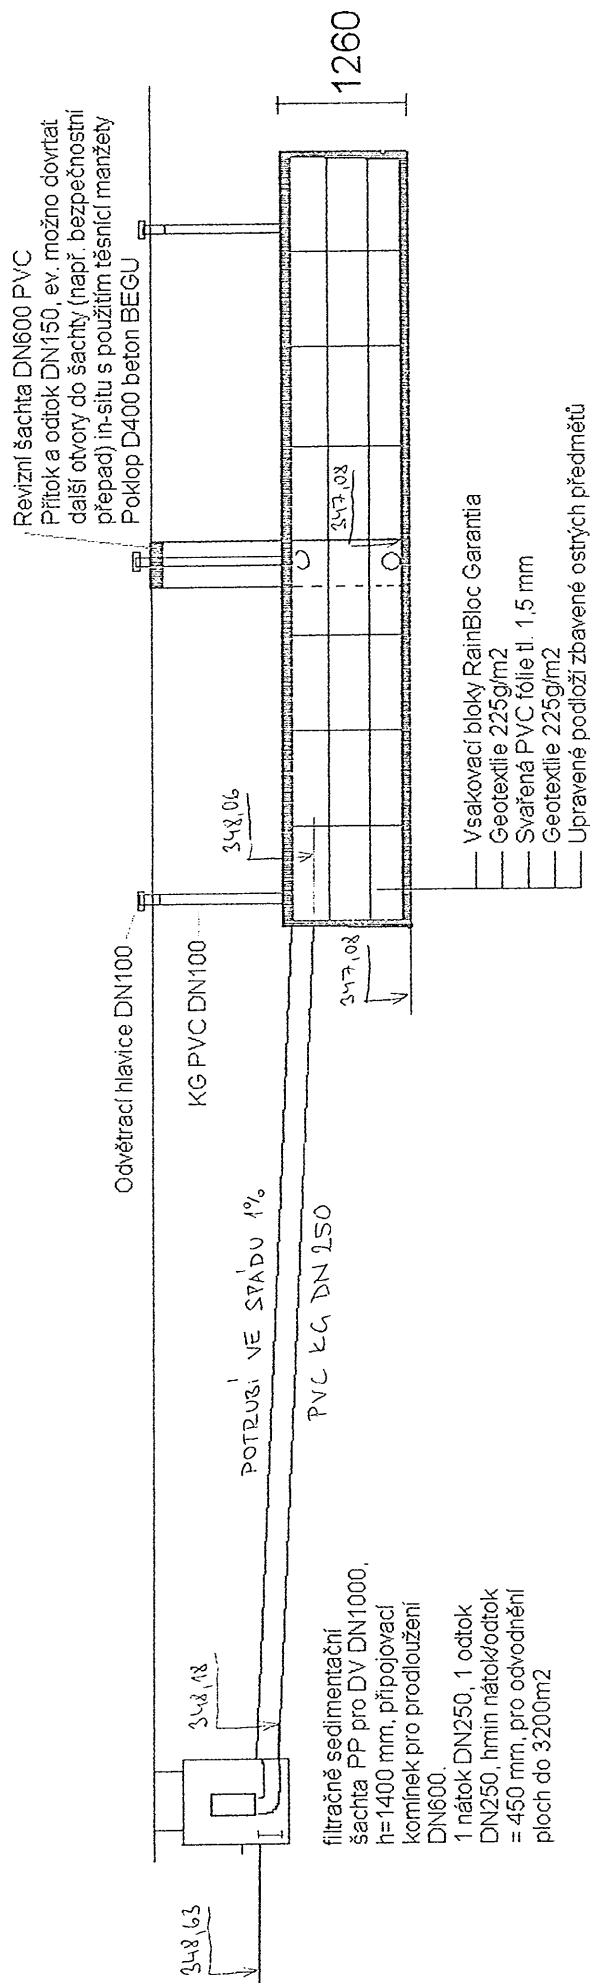

LESING plus
Tel.: 377 237 812, 377 237 438, Fax: 377 386 470
IČO: 49197339 DIČ: CZ49197339

DOKUMENTACE
SKUTEČNÉHO PROVEDENÍ

Glynwed s.r.o., Průmyslová 367, 252 42 Vestec u Prahy
IČO: 63997631, DIČ: CZ63997631, Bankovní spojení: UniCredit Bank Czech Republic, a.s., č.ú. 5199593001/2700
Glynwed s.r.o. je zapsán v obchodním rejstříku vedeném Městským obchodním soudem v Praze, oddíl C, vložka 39701

