
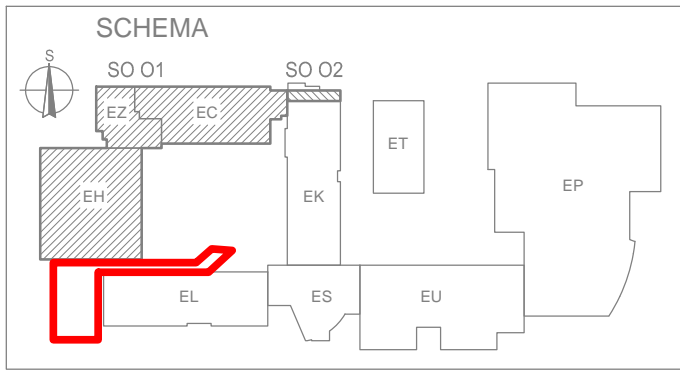
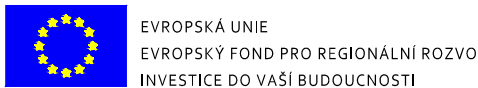


IO 02 KANALIZACE DEŠŤOVÁ - NOVÉ TRASY

SITUACE KANALIZACE M 1:250

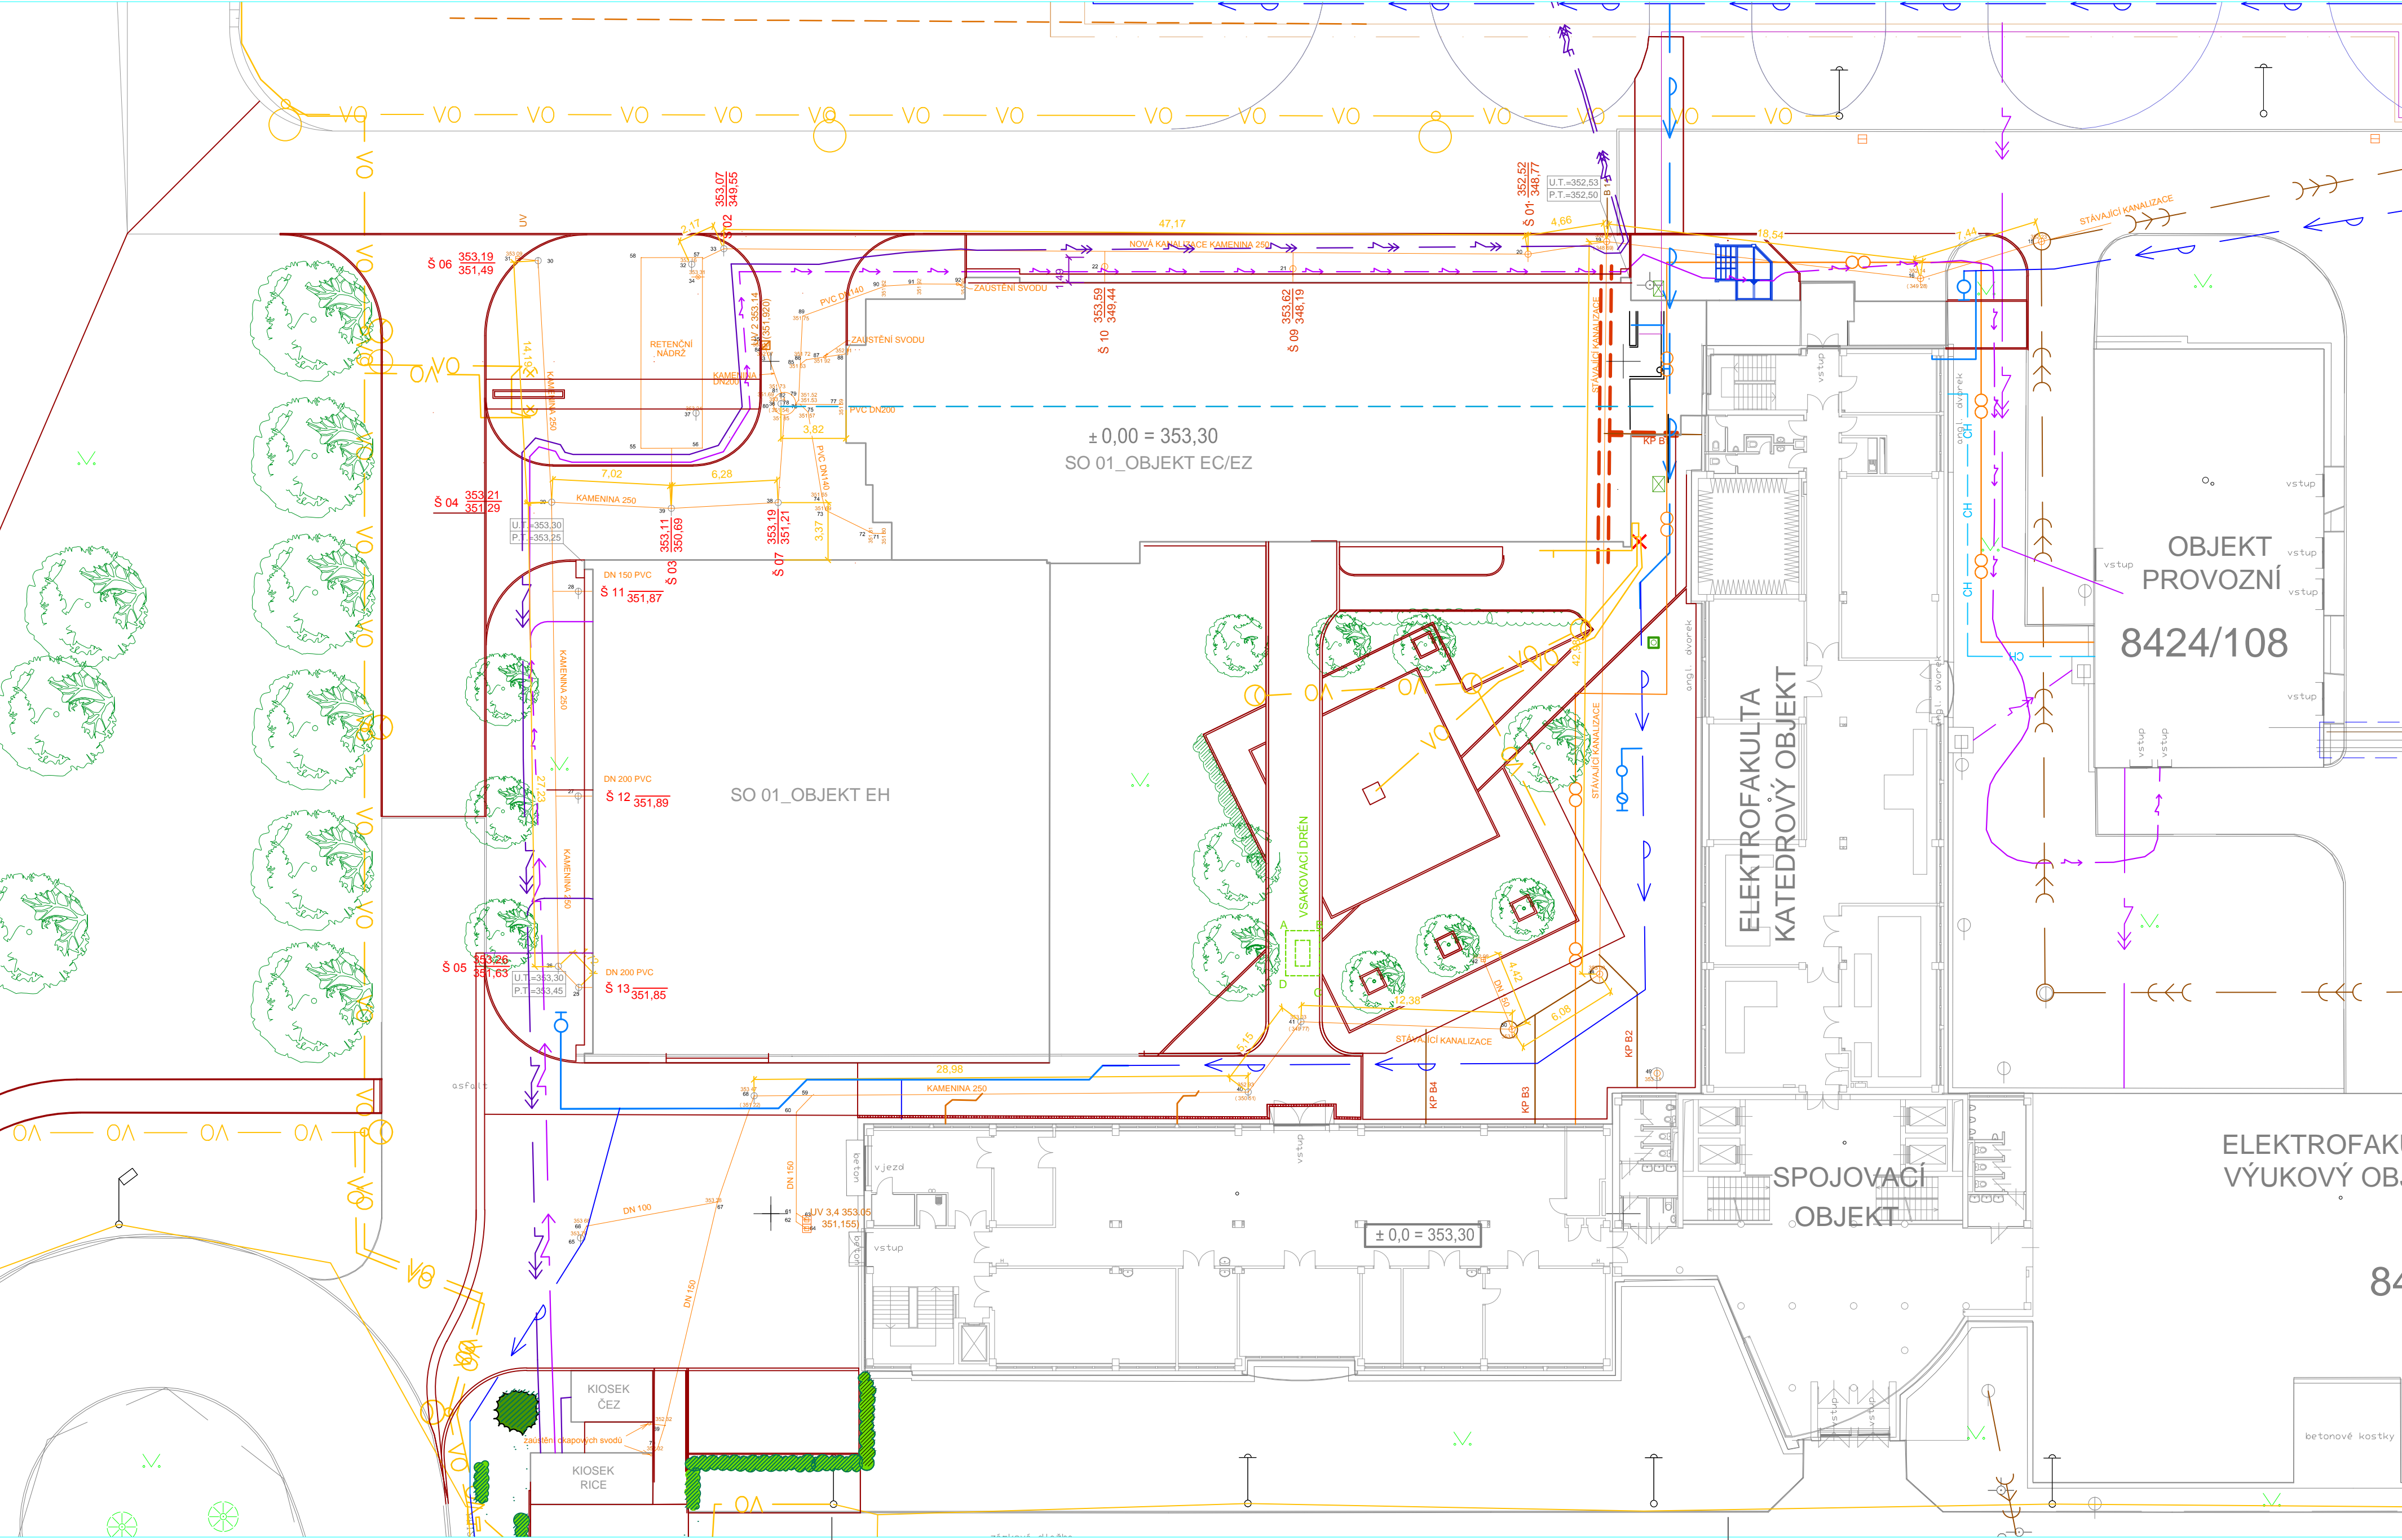

Dokumentace skutečného provedení stavby je vyhotovena podle RED-CORRECTŮ poskytnutých firmou ZLÍNSTAV a.s.

±0,00=353,30 m.n.m.

REVIZE	DATUM	POPIS		PROJEKTANT	ODP.PROJEKTANT	TECH.KONTROLA	VED. ZAKÁZKY						
<div><p>ARCADIS CZ a.s., divize Bohemsképlzeň Čísloúčetu:17773, 320 00 Plzeň tel.: +420 371 411 111 www.arcadis.cz</p></div>			PK: PKI			LISTUJÍCÍ:			DIG. SOUBOR: 130139_02V43001_0.dwg				
			ZAKÁZKA:			Výstavba objektu pro projekt RICE							
			OBSAH: F.2.2			IO 02 KANALIZACE JEDNOTNÁ - NOVÉ TRASY							
			SITUACE KANALIZACE			A4			8			POŘ. ČÍSLO 02	
						STUPEŇ			DSPS				
						ČÍSLO HS			1301392063				
			DATUM			11/2015							
			PROJEKTANT			Ing. Bešta							
			ODPOV.PROJEKTANT			Ing. Bešta							
			TECH. KONTROLA			Ing. Krupčíková							
			VEDOUcí ZAKÁZKY			Ing.M.Faltříková							
			MĚŘÍTKO:			M 1 : 250							
			ARCH. ČÍSLO:			130139_02V43001_0							
			OBJEDNATEL:			Západočeská univerzita v Plzni, Univerzitní 8, 306 14 Plzeň							



ARCADIS CZ a.s., dříve
Bohemian
Česká 197/73, 328 00 Plzeň
tel.: +420 371 411 111
www.arcadis.cz