




Ústav umění a designu ZČU, náčrt řešení retence – izolované nádrže vyskládané ze vsakovacích bloků RainBloc GLYNWED

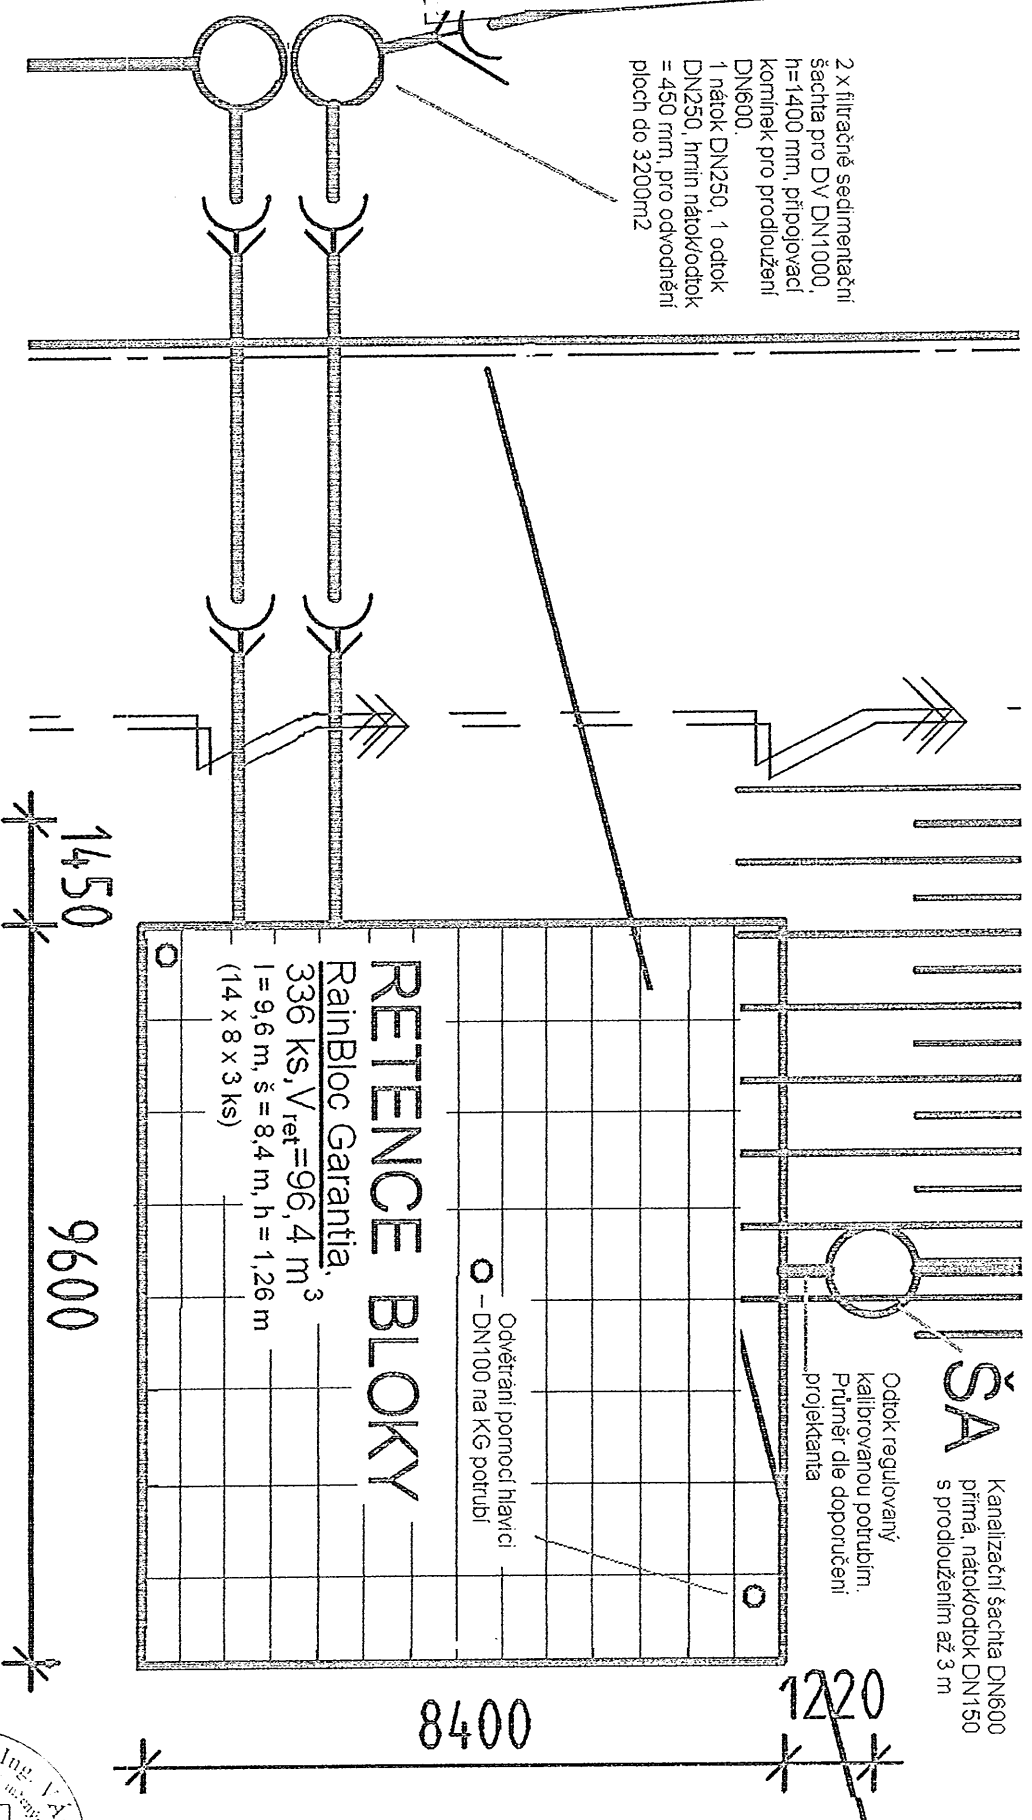

LESING plus, spol. s r.o.
Hopterňkova 55, 301 00 Písek
Tel.: 377 237 812, 377 237 438, Fax: 377 326 470
DČ: CZ49197339

DOKUMENTACE
SKUTEČNÉHO PROVEDENÍ

Glymwed s.r.o., Plumyslová 367, 252 42 Vestec u Prahy
iČO: 63997631, DIČ: CZ63997631, Bankovní spojení: UniCredit Bank Czech Republic, a.s., č.ú. 5199593001/2700
Glymwed s.r.o. je zapsán v obchodním rejstříku vedeném Městským obchodním soudem v Praze, oddíl C, vložka 39701

an **Olixis** company

