

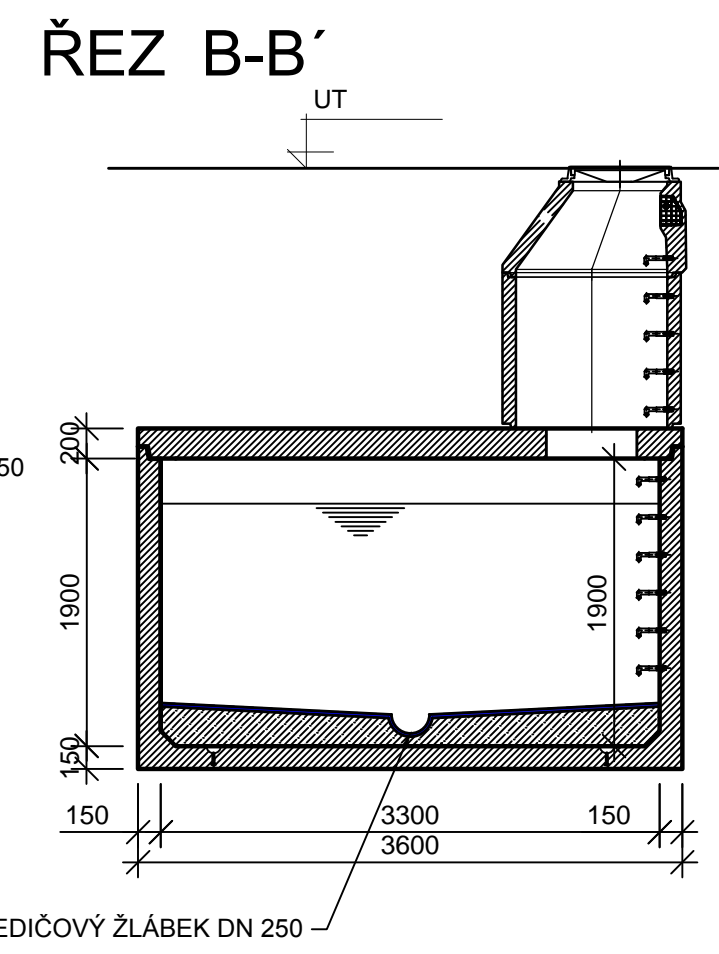
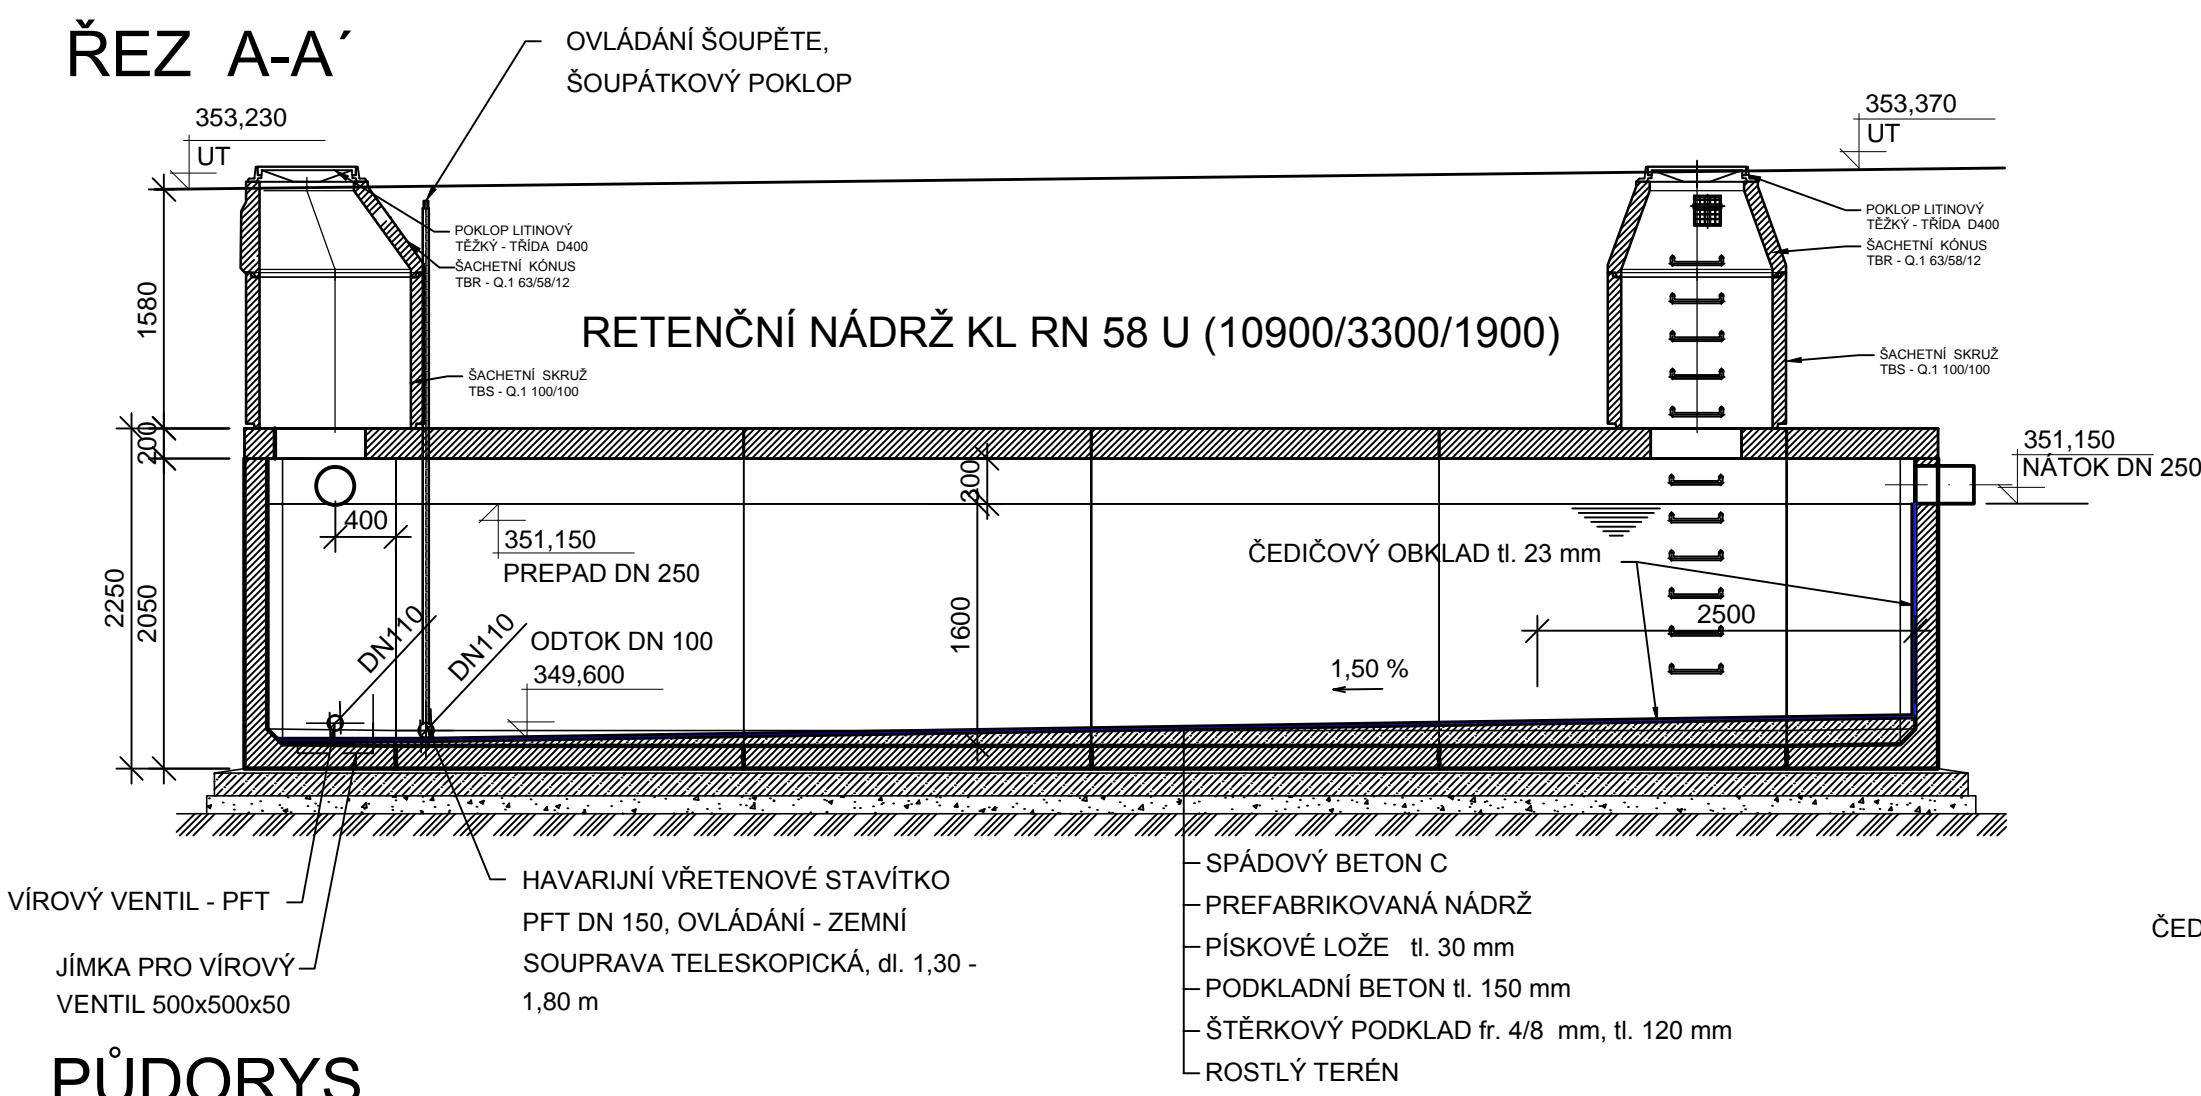
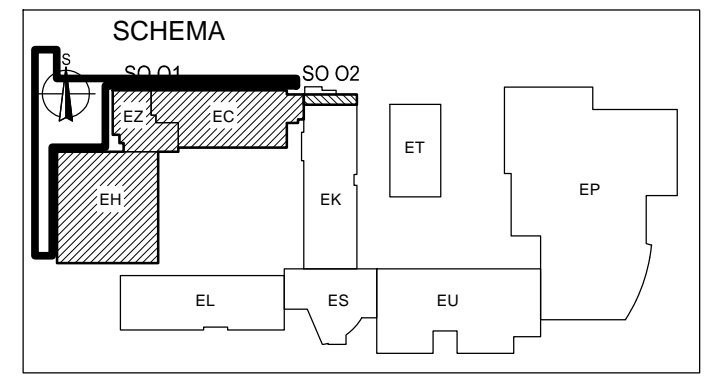
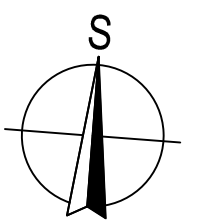


# IO 02 KANALIZACE DEŠŤOVÁ - NOVÉ TRASY

## RETENČNÍ NÁDRŽ M 1:50

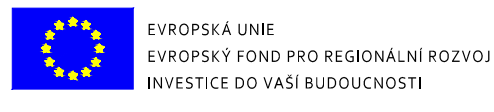


### PŮDORYS

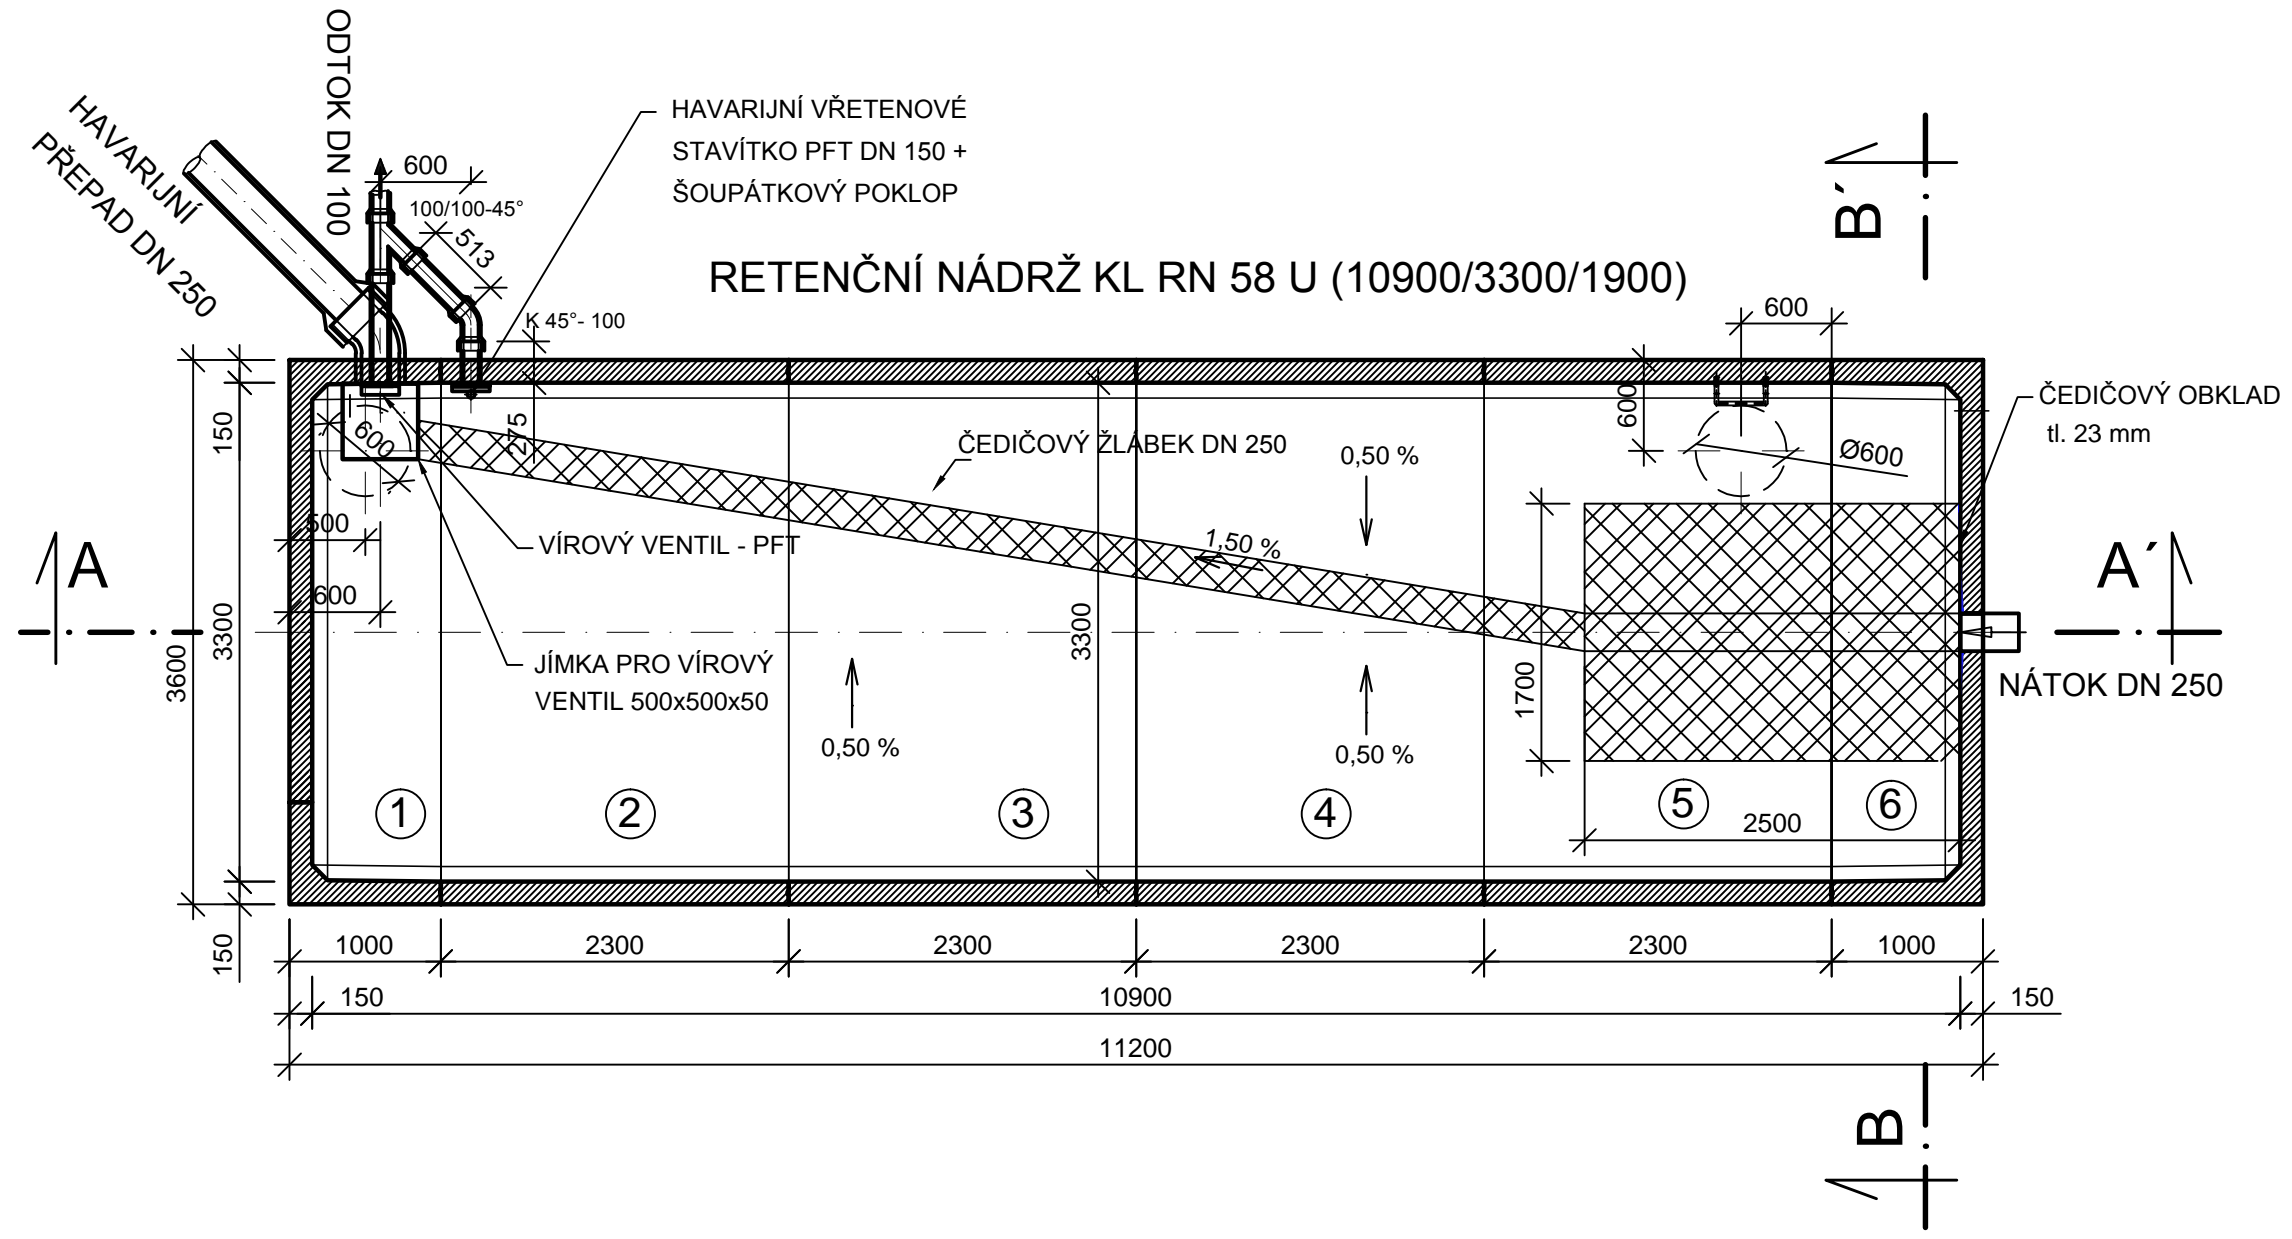

±0,000=353,30 m.n.m.

Dokumentace skutečného provedení stavby je vyhotovena podle RED-CORRECTŮ poskytnutých firmou ZLÍNSTAV a.s..

REVIZE	DATUM	POPIS	PROJEKTANT	ODP.PROJEKTANT	TECH.KONTROLA	VED. ZAKÁZKY					
<div><p>ARCADIS CZ a.s., divize Bohemian Částková 1977/73, 326 00 Plzeň tel.: +420 371 411 111 www.arcadis.cz</p></div>			PK: PKI		LIST/LISTŮ:	DIG. SOUBOR: 130139_05V43004_0.dwg	A4	6	POŘ. ČÍSLO <div>05</div>		
			ZAKÁZKA: Výstavba objektu pro projekt RICE							STUPEŇ	DSPS
			OBSAH: F.2.2 IO 02 KANALIZACE JEDNOTNÁ - NOVÉ TRASY							ČÍSLO HS	130139Z063
										DATUM	11/2015
										PROJEKTANT	Ing. Bešta
			RETENČNÍ NÁDRŽ						ODPOV.PROJEKTANT	Ing. Bešta	
									TECH. KONTROLA	Ing. Krupčíková	
									VEDOUcí ZAKÁZKY	Ing. M.Falterlíková	
			OBJEDNATEL: Západočeská univerzita v Plzni, Univerzitní 8, 306 14 Plzeň						MĚŘÍTKO:	M 1 : 50	ARCH. ČÍSLO: 130139_05V43004_0