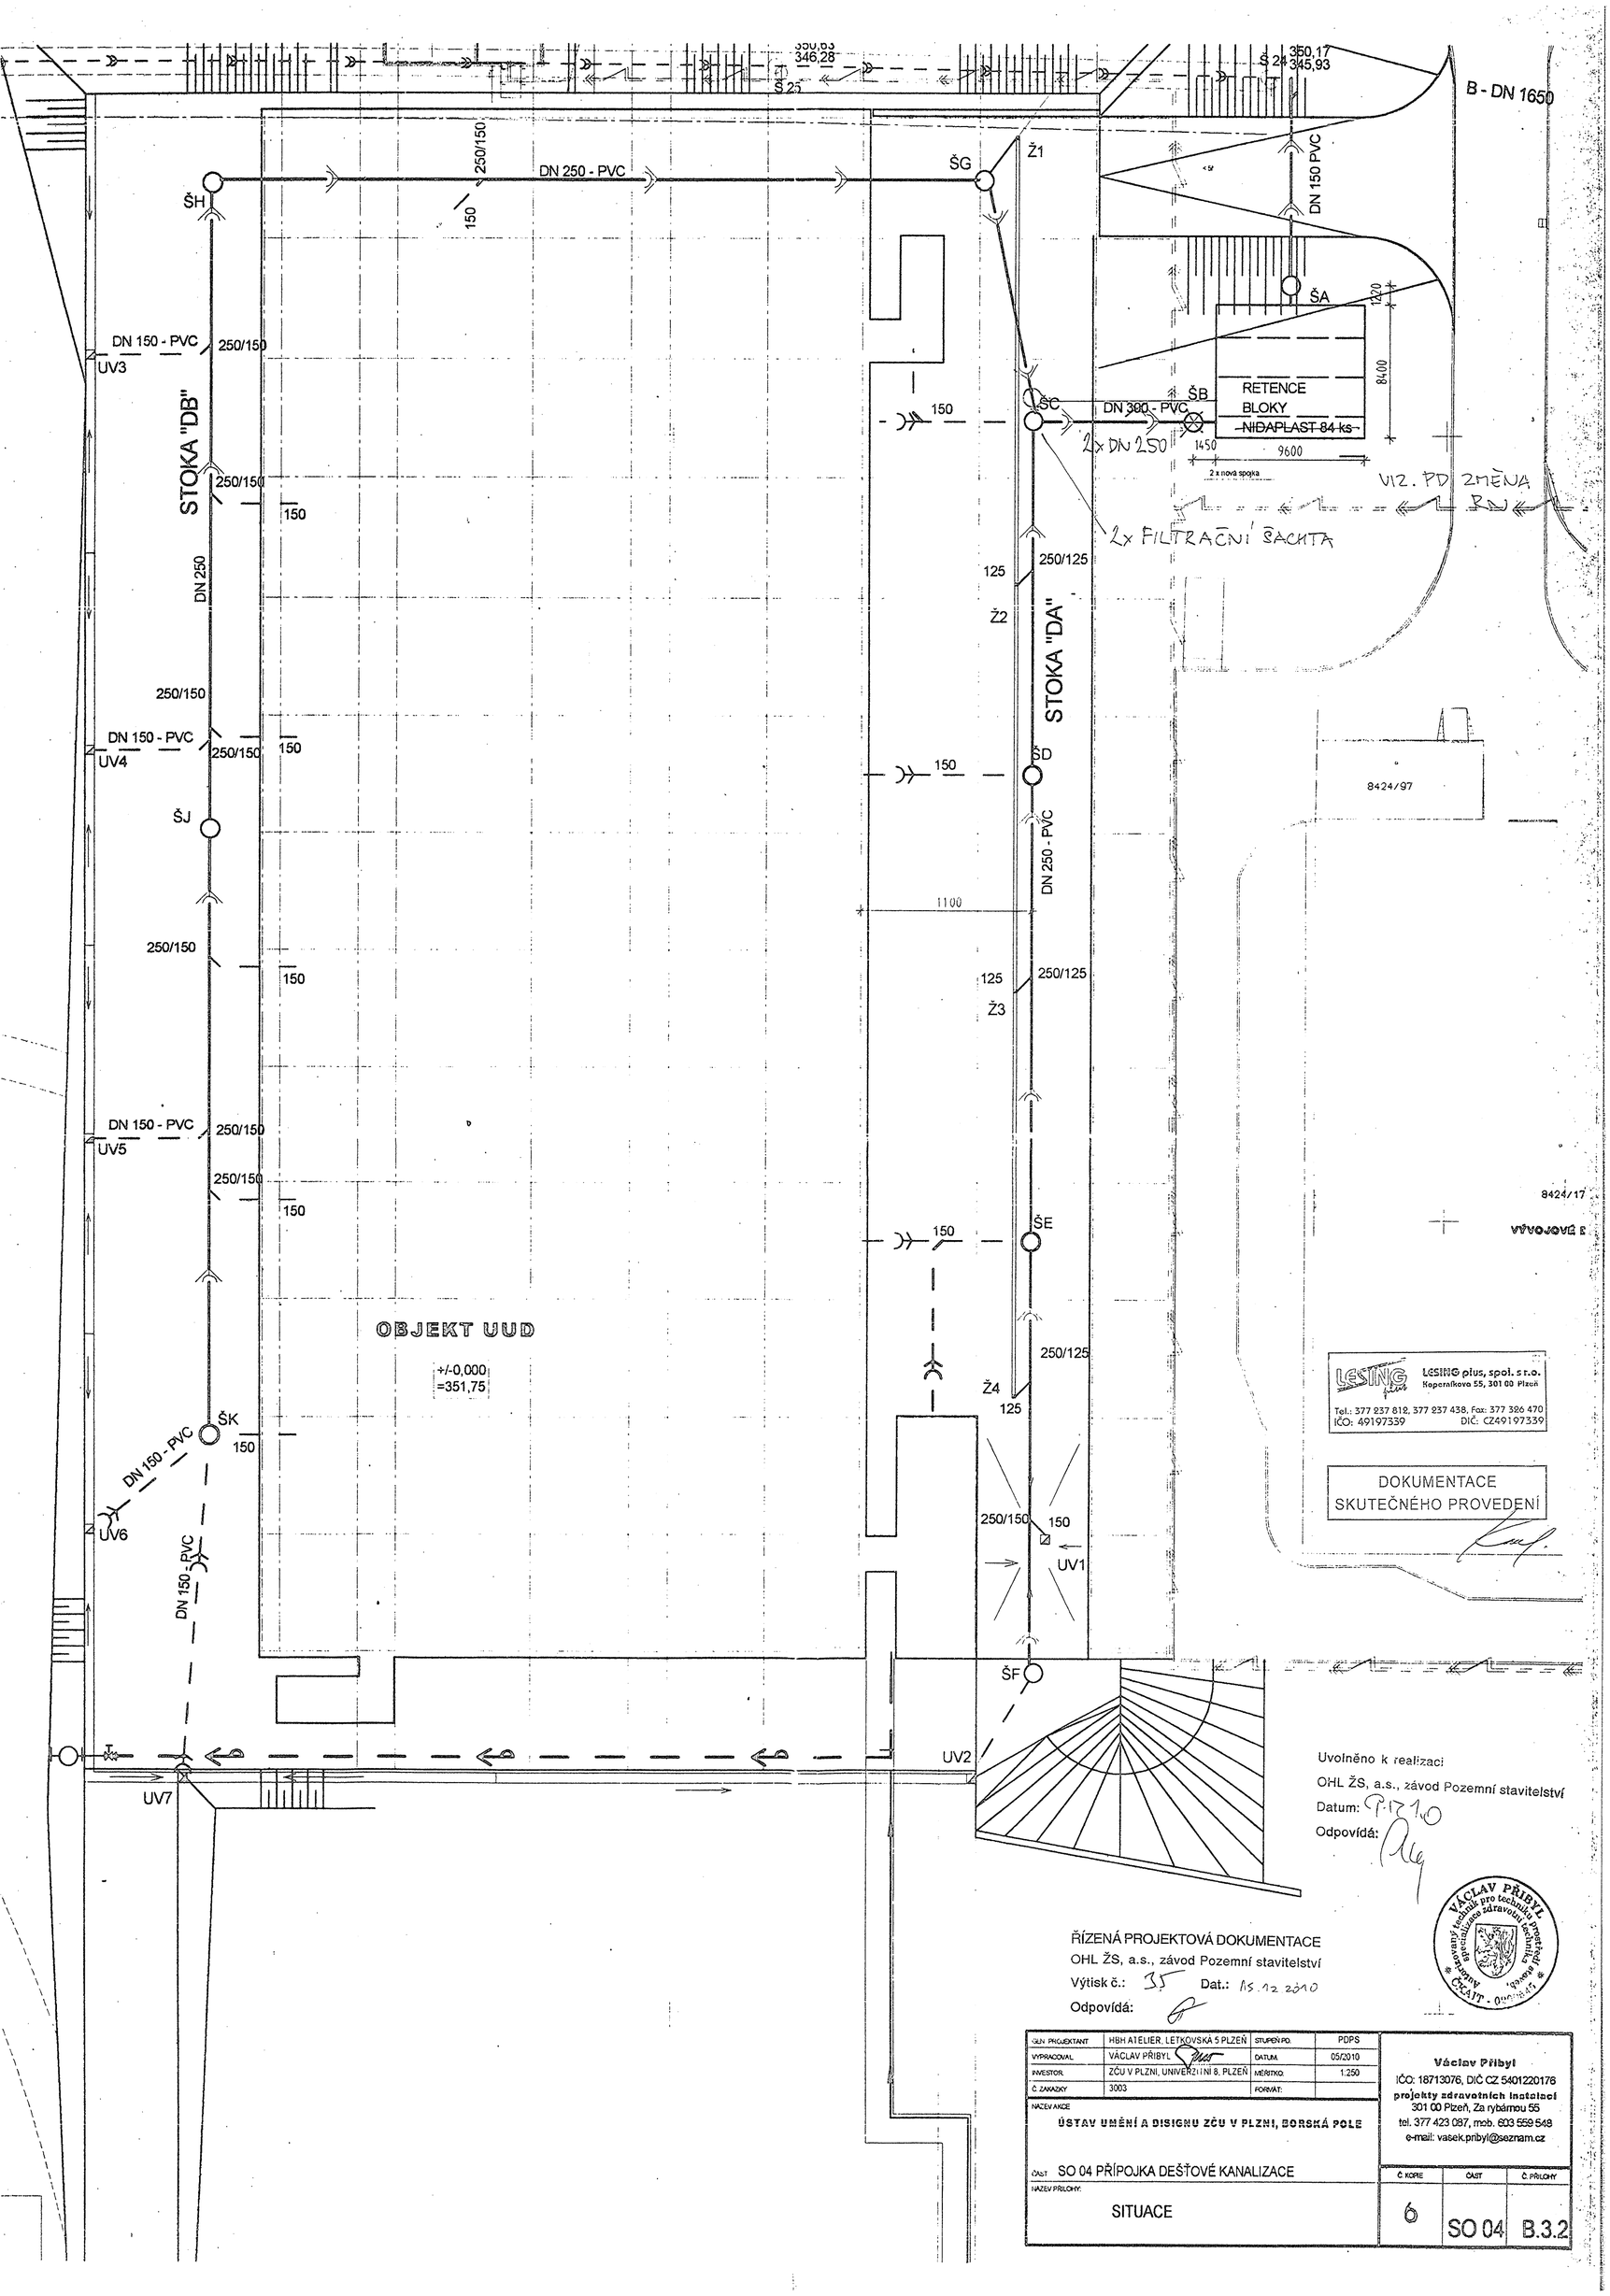

LESING plus, spol. s r.o.
Koperníkova 55, 301 00 Plzeň
Tel.: 377 237 812, 377 237 438, Fax: 377 326 470
IČO: 49197339 DIČ: CZ49197339

DOKUMENTACE SKUTEČNÉHO PROVEDENÍ

Uvolněno k realizaci
OHL ŽS, a.s., závod Pozemní stavitelství
Datum: 9.12.10
Odpovídá:

VÁCLAV PŘIBYL
Autorizovaný technik pro techniku prostředí staveb, specializace zdravotní technika
ČKAIT - 0900645

ŘÍZENÁ PROJEKTOVÁ DOKUMENTACE
OHL ŽS, a.s., závod Pozemní stavitelství
Výtisk č.: 35 Dat.: 15.12.2010
Odpovídá:

GLN PROJEKTANT	HBH ATELIER, LETKOVSKÁ 5 PLZEŇ	STUPEŇ PD	PDPS
VYPRACOVAL	VÁCLAV PŘIBYL	DATUM	05/2010
INVESTOR	ZČU V PLZNI, UNIVERZITNÍ 8, PLZEŇ	MĚŘÍTKO	1:250
Č. ZAKAZKY	3003	FORMÁT	

NAZEV AKCE
ÚSTAV UMĚNÍ A DISIGNU ZČU V PLZNI, BORSKÁ POLE

ČÁST SO 04 PŘÍPOJKA DEŠŤOVÉ KANALIZACE

NAZEV PŘÍLOHY
SITUACE

Václav Přibyl
IČO: 18713076, DIČ CZ 5401220176
projekty zdravotních instalací
301 00 Plzeň, Za rybárnou 55
tel. 377 423 087, mob. 603 559 548
e-mail: vasek.pribyl@seznam.cz

Č. KOPIE	ČÁST	Č. PŘÍLOHY
6	SO 04	B.3.2