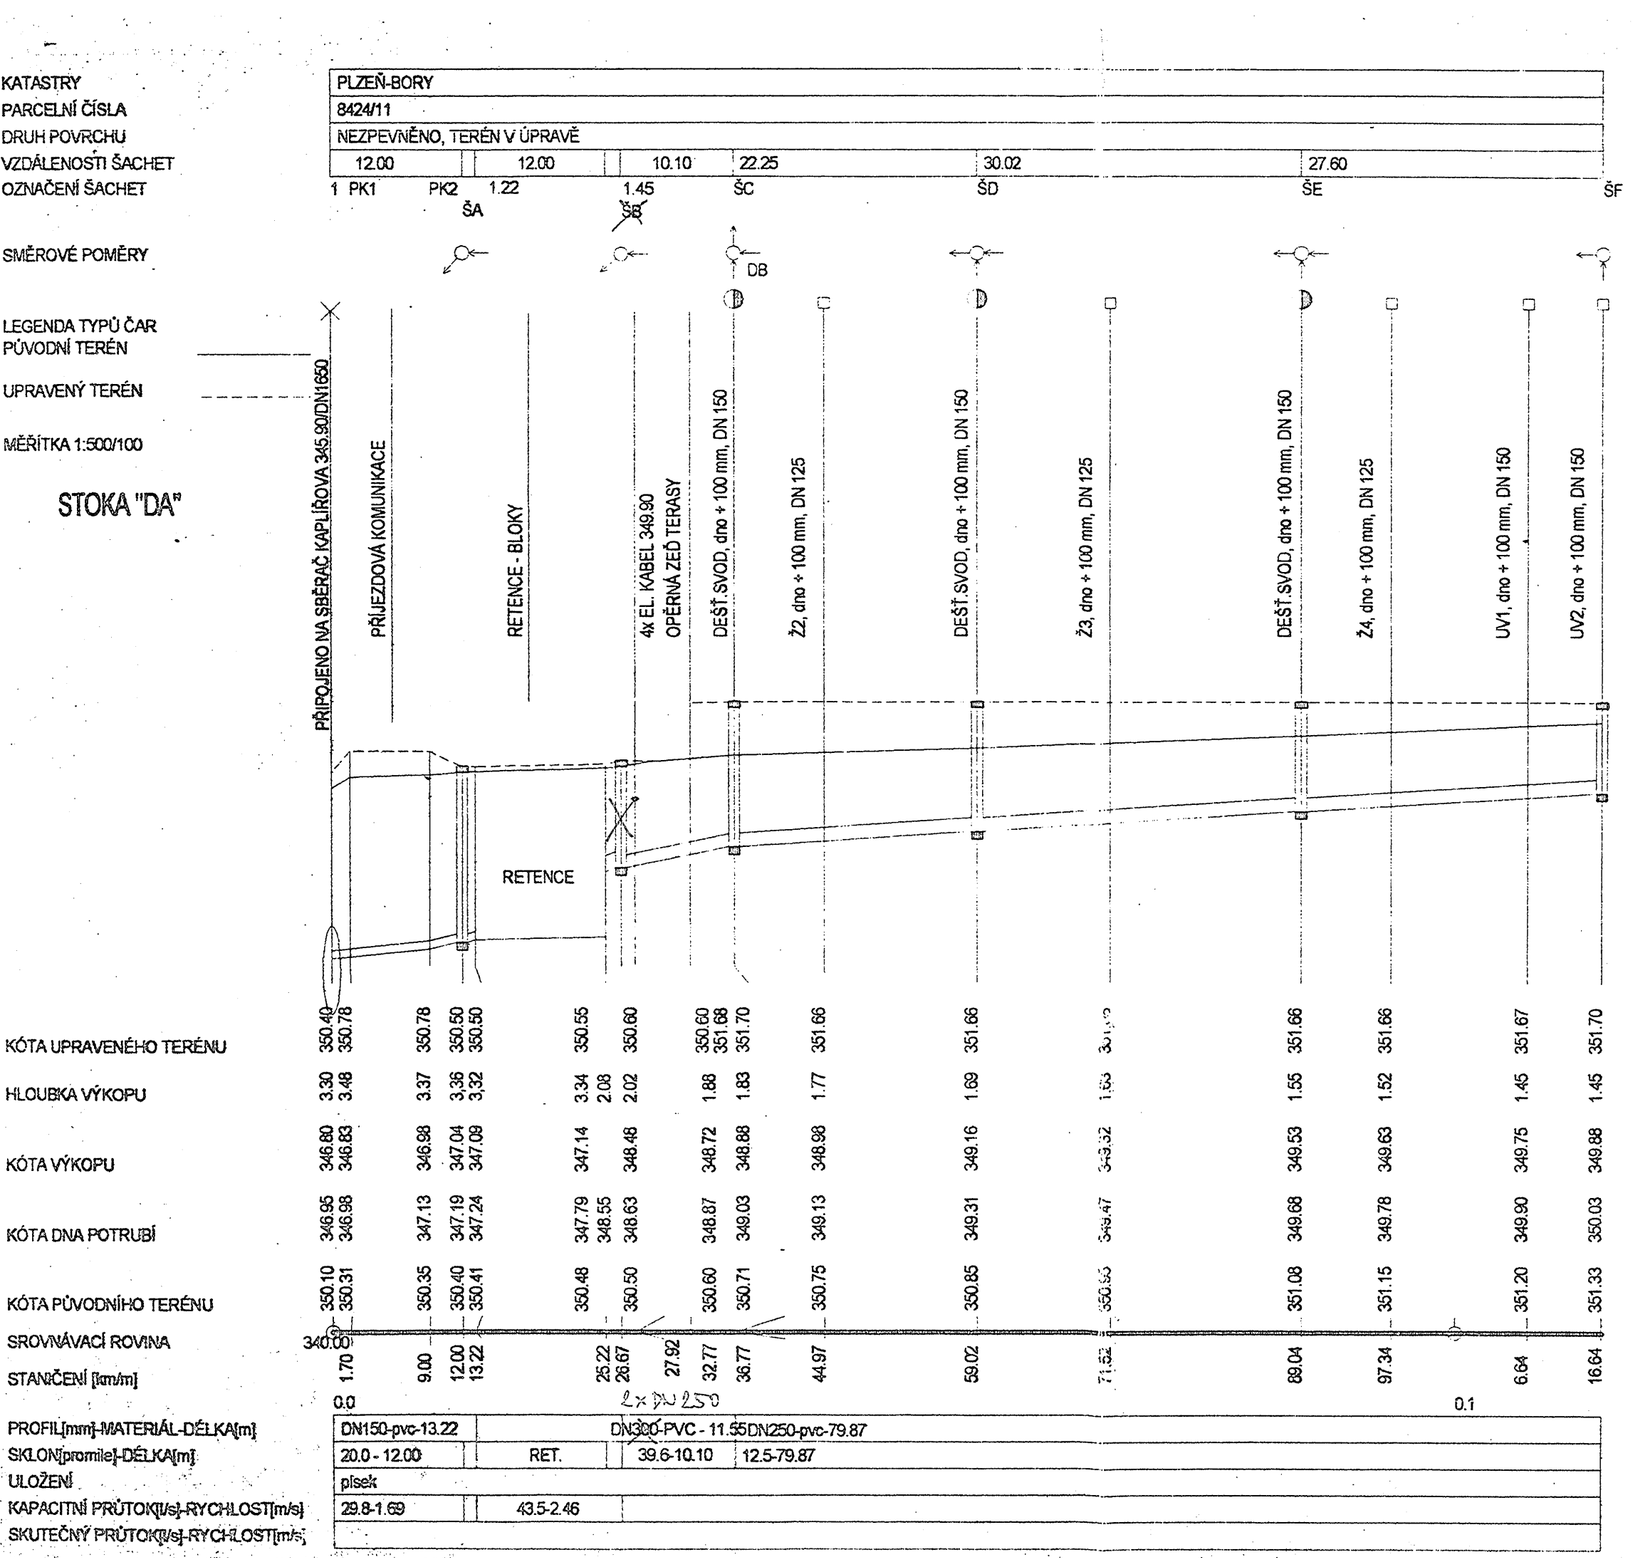

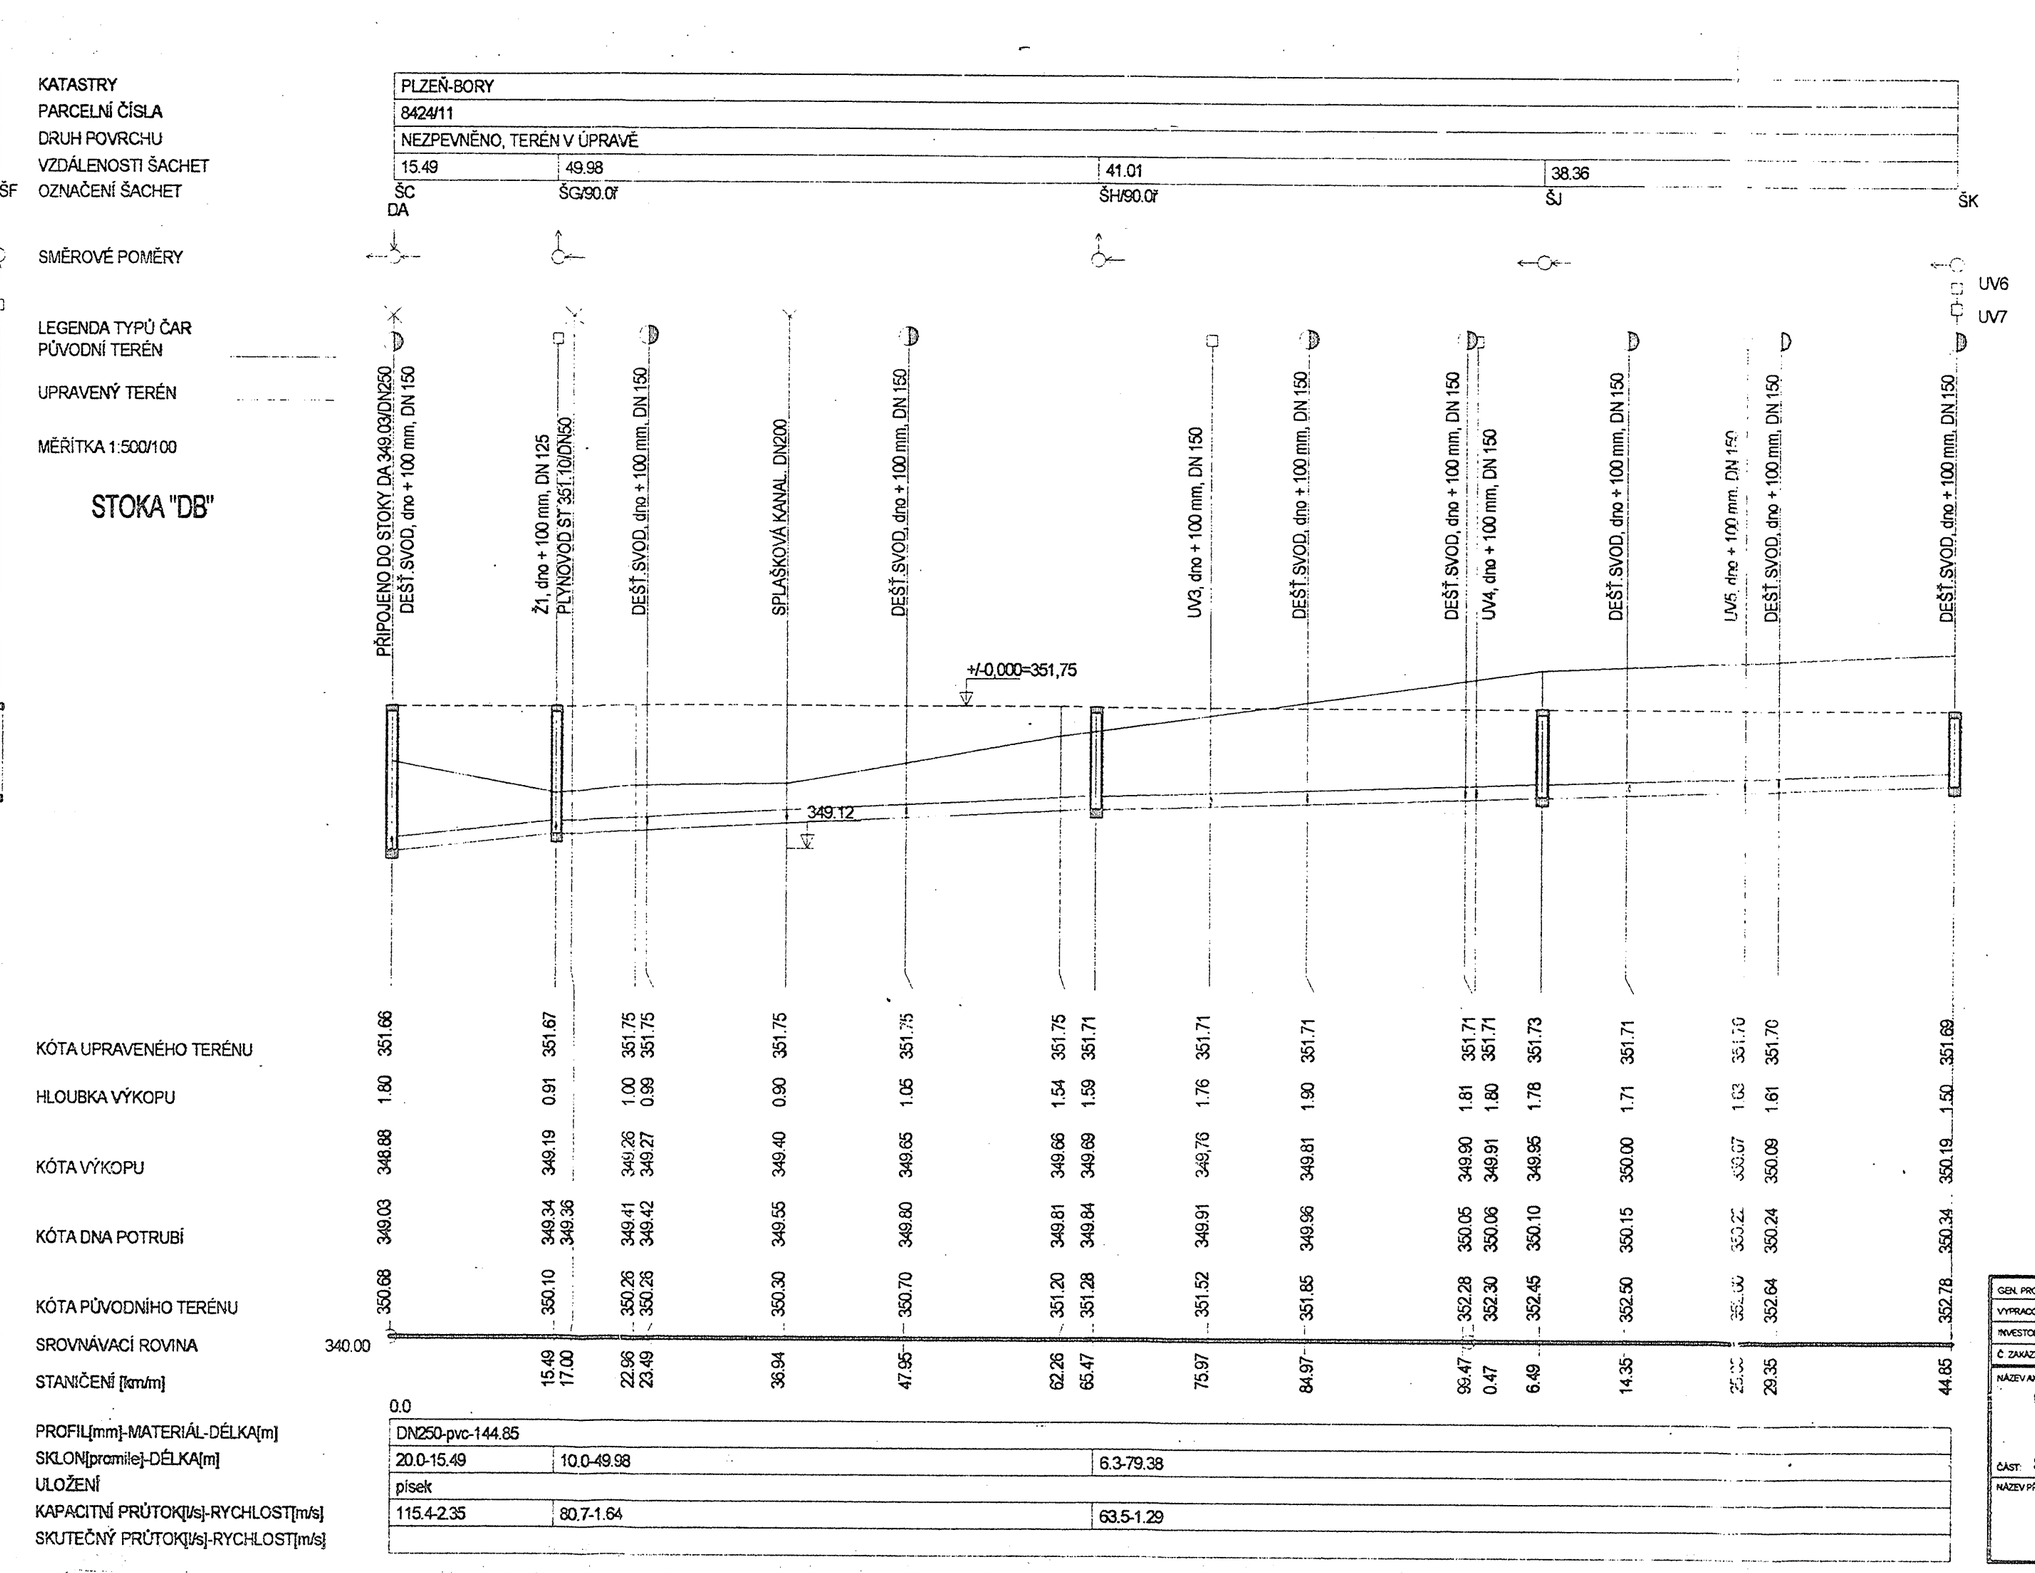

LESING plus, spol. s r.o.
Rooseveltova 55, 301 00 Plzeň
Tel.: 377 237 812, 377 237 438, Fax: 377 326 470
IČO 25107339 DIČ: CZ25107339

DOKUMENTACE SKUTEČNÉHO PROVEDENÍ

Uvolněno k realizaci
OHL ŽS, a.s., závod Pozemní stavitelství
Datum: 9.12.10
Odpovídá:

ŘÍZENÁ PROJEKTOVÁ DOKUMENTACE
OHL ŽS, a.s., závod Pozemní stavitelství
Výtisk č.: 3.6 Dat.: 15.12.2010
Odpovídá:

VÁCLAV PŘIBYL Autorizovaný inženýr pro technická zařízení budov ČKAIT - 0300515

GEN. PROJEKTANT	HBH ATELIER, LETKOVSKÁ 5 PLZEŇ	STUPEŇ PD	DPS
VYPRACOVAL:	VÁCLAV PŘIBYL	DATUM:	05/2010
INVESTOR:	ZČU V PLZNI, UNIVERZITNÍ 8, PLZEŇ	MĚŘÍTKO:	1:500/100
Č. ZAKÁZKY:	3003	FORMÁT:	

NÁZEV AKCE: **ÚSTAV UČENÍ A DISIGNU ZČU V PLZNI, BORSKÁ POLE**

ČÁST: SO 04 PŘÍPOJKA DEŠŤOVÉ KANALIZACE

NÁZEV PŘÍLOHY: **PODÉLNÉ PROFILY**

Václav Přibyl
IČO: 18713076, DIČ CZ 5401220178
projekty zdravotních instalací
301 00 Plzeň, Za rybárnou 55
tel. 377 423 087, mob. 603 559 546
e-mail: vasek.pribyl@seznam.cz

Č. KOPIE	ČÁST	Č. PŘÍLOHY
6	SO 04	B.3.3